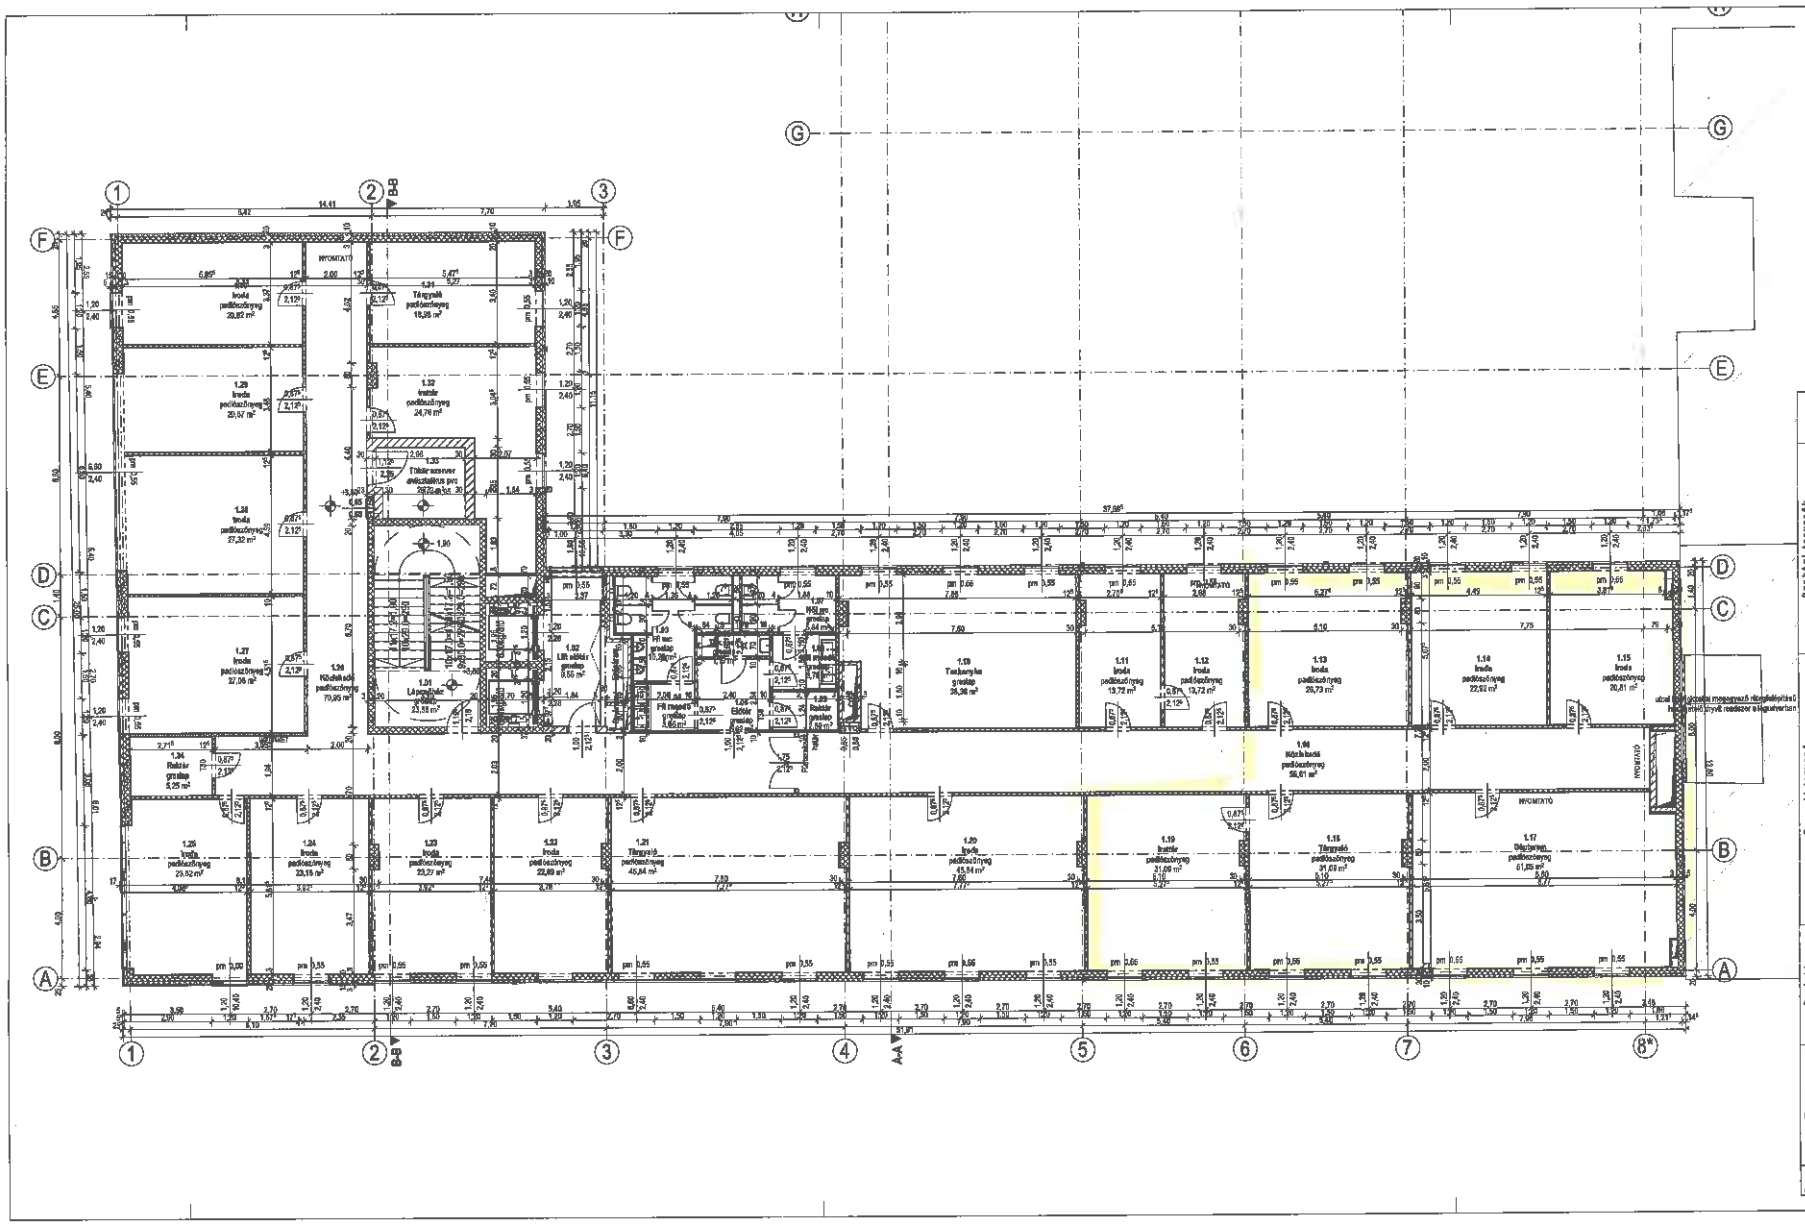

Megjegyzés:
A Frank City Bt. 2012.09.20-i geodézisi felmérése alapján az épület földszinti padlómagassága: ± 0,00 m = +116,45 mBf.

Szakági tervezők

Tartószerkezet:
Terráplan '97 Mérnökiroda Kft. 1224 Bp., Rózsaszerem u. 7.
Puskás Balázs TT, Tel, SzÉ-S 01 5898

Épületelemesség:
Kafemán Kft. 1112 Budapest, Péterhegyi lejtő 31.
Kafemán Ferenc V1 01-6122

Építészgépészet:
Körös Consult Kft. 1113 Budapest, Karolina út 17/B
Kolarovszki László GT 04-212-2000

Tűzvédelem:
Fire Break Kft. 2225 Üllő, Ócsai út 9/A.
Szalatják László I-081/2008

Kerttervező:
ROLLA Bt. 1115 Frakló utca 44.
Nagy Gyöngyi K 01-6273

Akusztika:
Epsylon-Natura Kft. 1134 Bp. Váci út 57.
Kármány Roland F-367/2005

Építészgépészet:
FRT Reactor Kft. 1114 Budapest, Fadrusz u.12.
Reisch Richárd É 01-4321

Generál tervező

Generáltervező:
**Aspectus Architect Zrt.**
1095 Budapest, Mátrássy u. 7.

Szerdahelyi László

Aspectus Architect

Hönich Henrik É/1 01-0066
okl. építészmérnök, vezető tervező

Paládi-Kovács Ádám É/1 01-2704
okl. építészmérnök, vezető tervező

Szerdahelyi László É/1 01-1953
okl. építészmérnök, vezető tervező

Galácsi Norbert É 01-4739
építész tervező

Projekt

Tulajdonos/Megrendelői Bandszám:
**Ilka Irodacenter Kft.**
1037 Bp. Seregély u. 3-5.

Forjancsik Doroszkos

Helyszín:
Budapest, XIV. ker., Egressy út 6/b. - Ilka u. 2-4. sarok
Hrsz: 32569

Tárgy:
**Ilka Irodaház**

Terv

Terváltozat:
**Megvalósulási terv**

Rajz megnevezése:
**1. emeleti alaprajz**

Lépték: 1:100

Rajzszám: É-04

Dátum: 2013.11.04.

Rev.

Munkaszám: 22234

Revizió szám: É5-01